


morges VILLE DE MORGES	
TITRE	"BEAUSOBRE_3"
AFFAIRE N°:	"SALLE OMNISPORTS"
PLAN N°:	PLAN DU REZ-DE-CHAUSSEE
ECHELLE	1:100
Adresse du site : Avenue du Vertou 1110 MORGES PARCELLE N° : 1239 527982 / 152053	
Statut du dossier	
<input type="checkbox"/> AP (Avant-projet ou Projet) <input type="checkbox"/> BP (lisse à l'anglais) <input type="checkbox"/> DP (Projet détaillé) <input checked="" type="checkbox"/> AB (Conforme à l'exécution)	
Pour: COMMUNE DE MORGES	

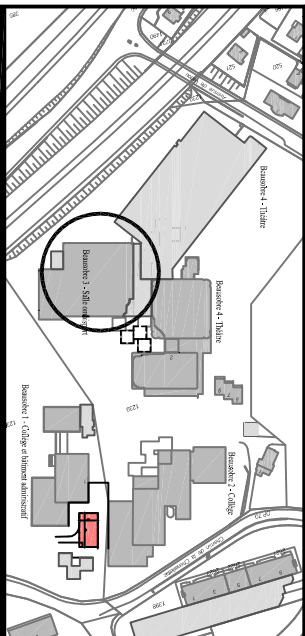


DESIGNÉ	FSN	TYPE	CSAR
DATE	03.03.10	DATE	03.03.10
Modifications / Revisions			
A	03.03.10	REVISION DRAWING	FSN
B			
C			
D			
E			
F			
G			

Realisation des plans